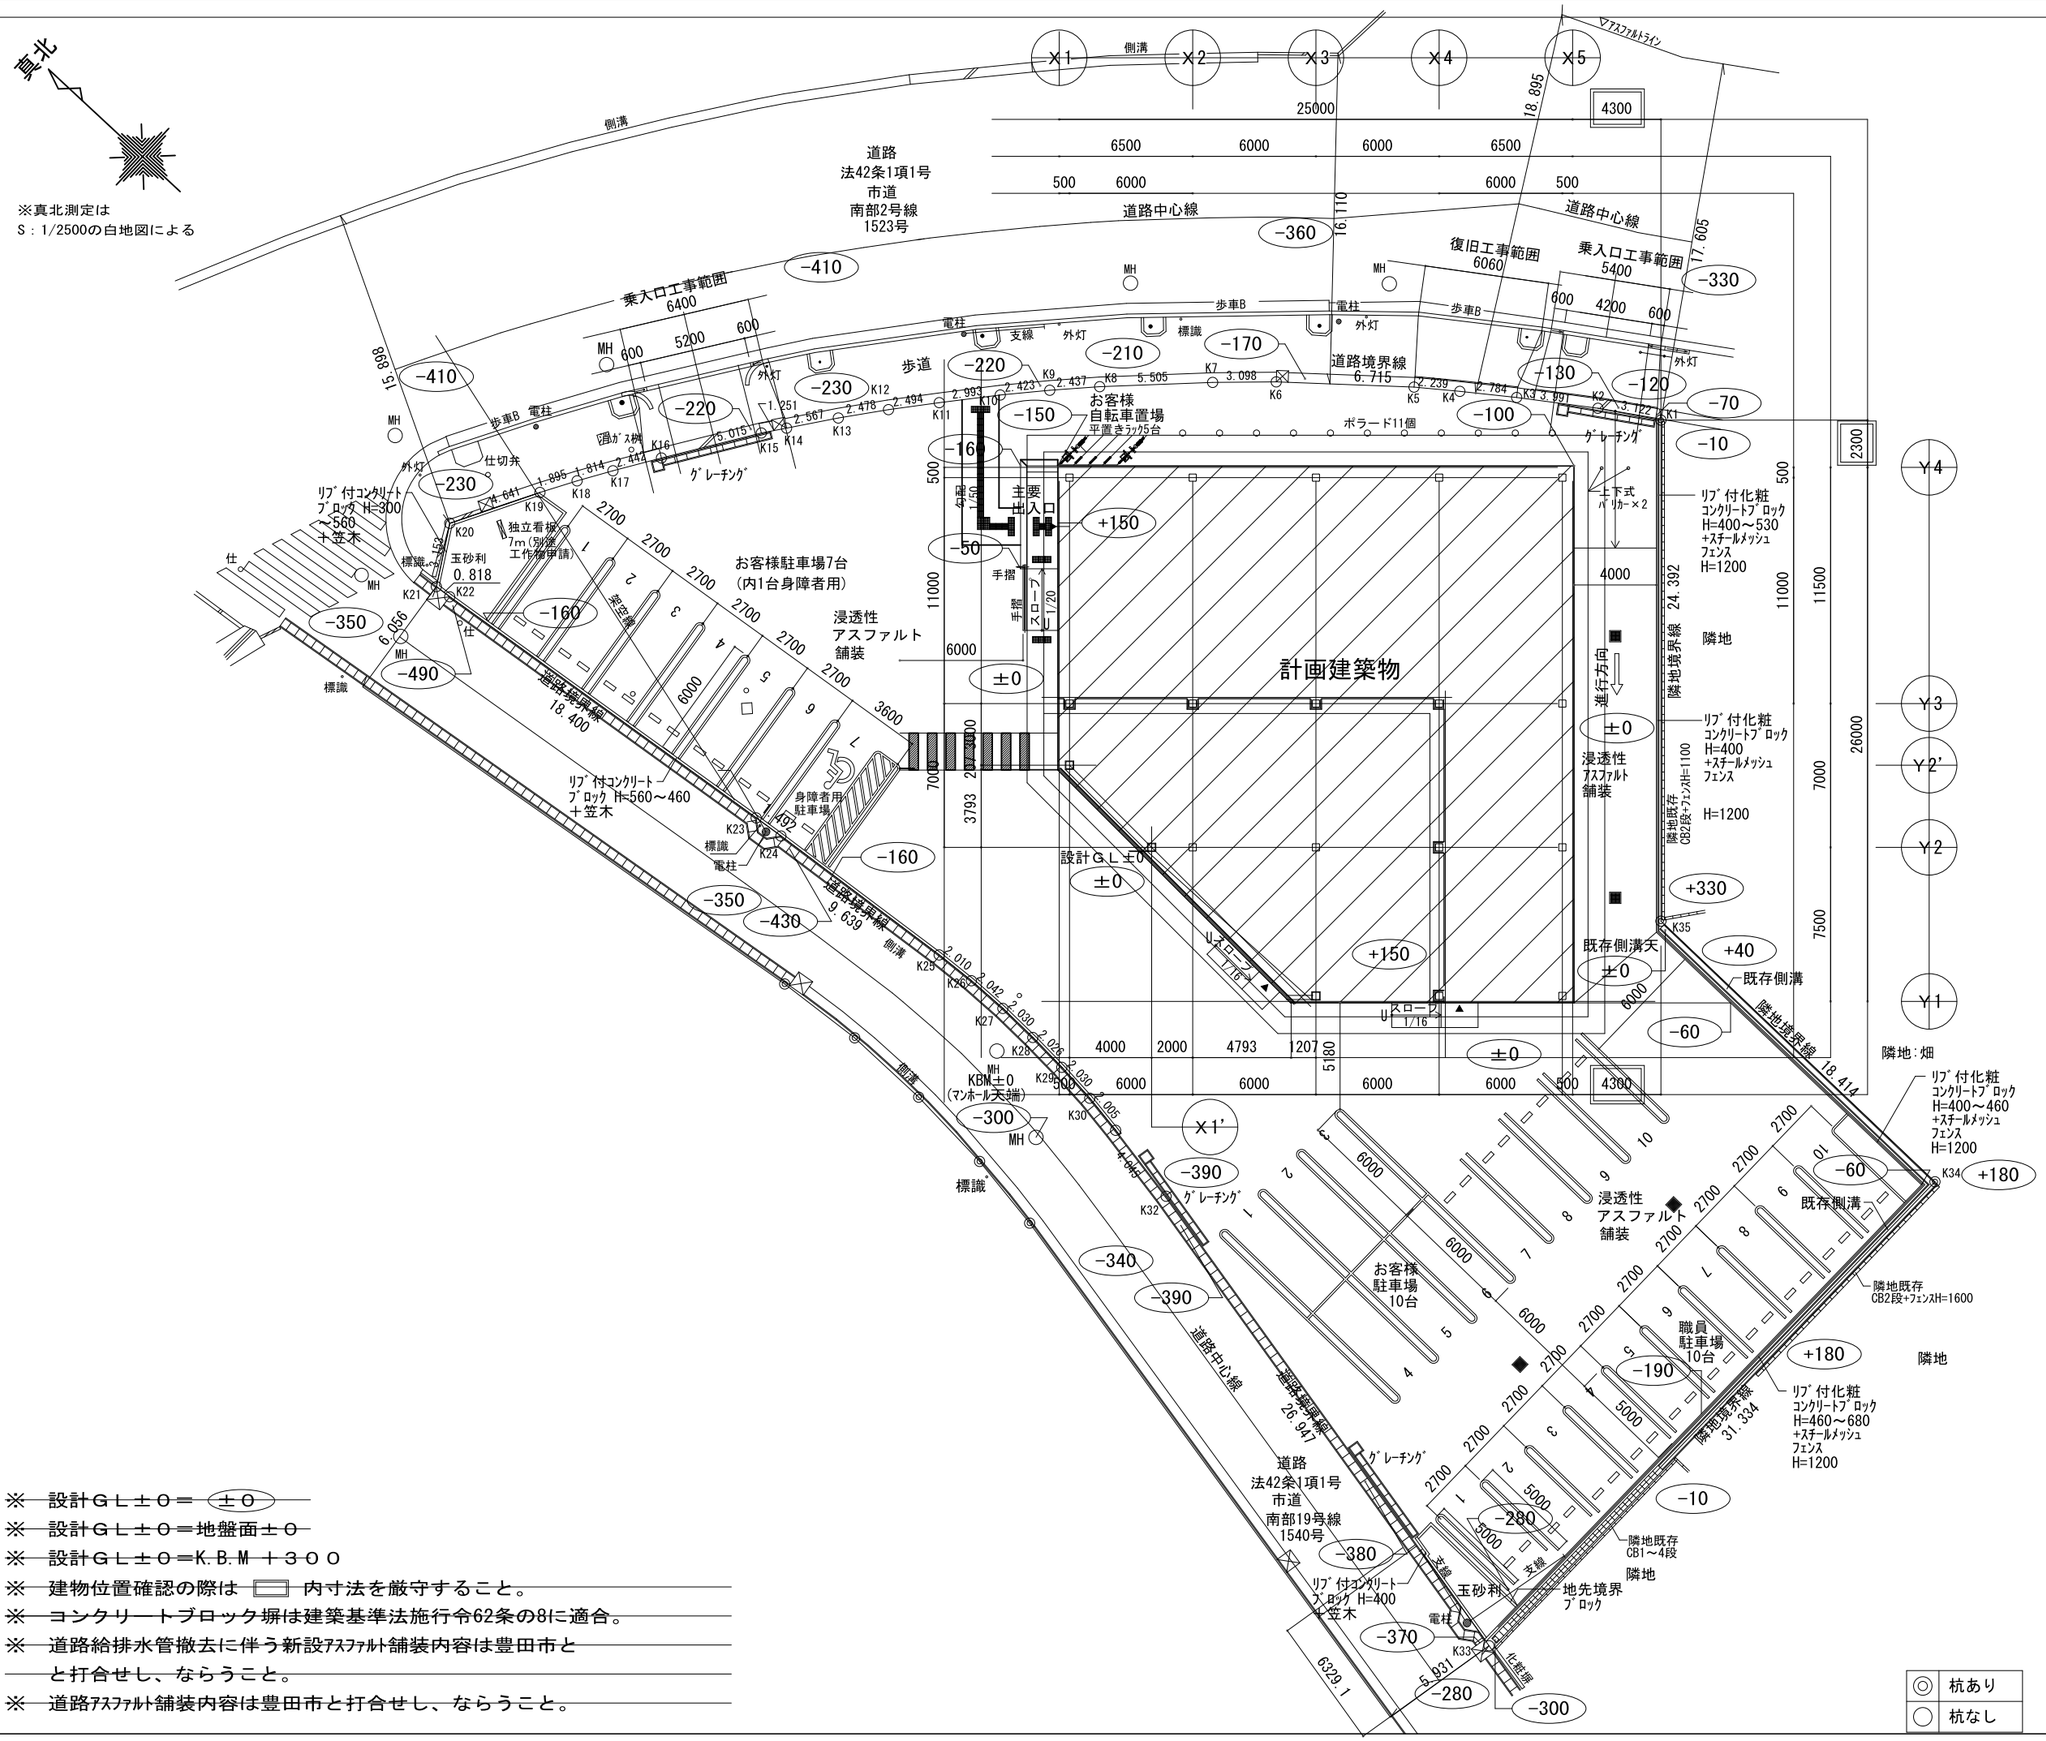


※ ~~設計GL±0＝ ±0~~

※ ~~設計GL±0＝地盤面±0~~

※ ~~設計GL±0＝K.B.M＋300~~

※ ~~建物位置確認の際は ▭ 内寸法を厳守すること。~~

※ ~~コンクリートブロック塀は建築基準法施行令62条の8に適合。~~

※ ~~道路給排水管撤去に伴う新設ｱｽﾌｧﾙﾄ舗装内容は豊田市と~~
~~と打合せし、ならうこと。~~

※ ~~道路ｱｽﾌｧﾙﾄ舗装内容は豊田市と打合せし、ならうこと。~~

◎ 杭あり
○ 杭なし

| No. | Revision | Date | by |
|---|---|---|---|
| 01 | | | |
| 02 | | | |
Notes:

| | |
|---|---|
| Project Title | 豊田 |
| Job No | 481 |
| Drawing Title | 配置図 |
| File Name | |
| Scale | 1/300 (A3) |
| Date | 2025. 09. 30 |
| Sales 伊藤 | Direction 福留 |
| 1st Planer 福留 | Design 福留・伊達 |
| 2nd Planer 藤原 | CG 伊達 |
| TRT 00-000 | A 12 |


株式会社クマヒラ一級建築士事務所
一級建築士登録 大臣第219753号 松島 義人
株式会社飯田企画設計
一級建築士登録 大臣第221535号 飯田 貴文


本資料の改変・複写・再利用・譲渡・貸与はご遠慮下さい。